


日期	会签	专业	日期	会签	专业


北

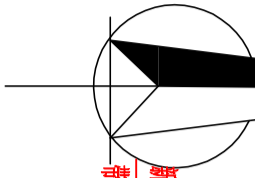

新建临时支线路杆，在杆杆上安装真空开关台，带保护功能，隔离刀闸套，避雷器套。


- 路灯
 - 雨水
 - 污水
 - 给水
 - 燃气
 - 光纤
 - 变压器围栏
 - 开挖渠道
 - 3*300 电缆
 - 顶管路线
 - 变压器台架
 - 铁塔
 - 电缆井
- 比例尺: 1:1000

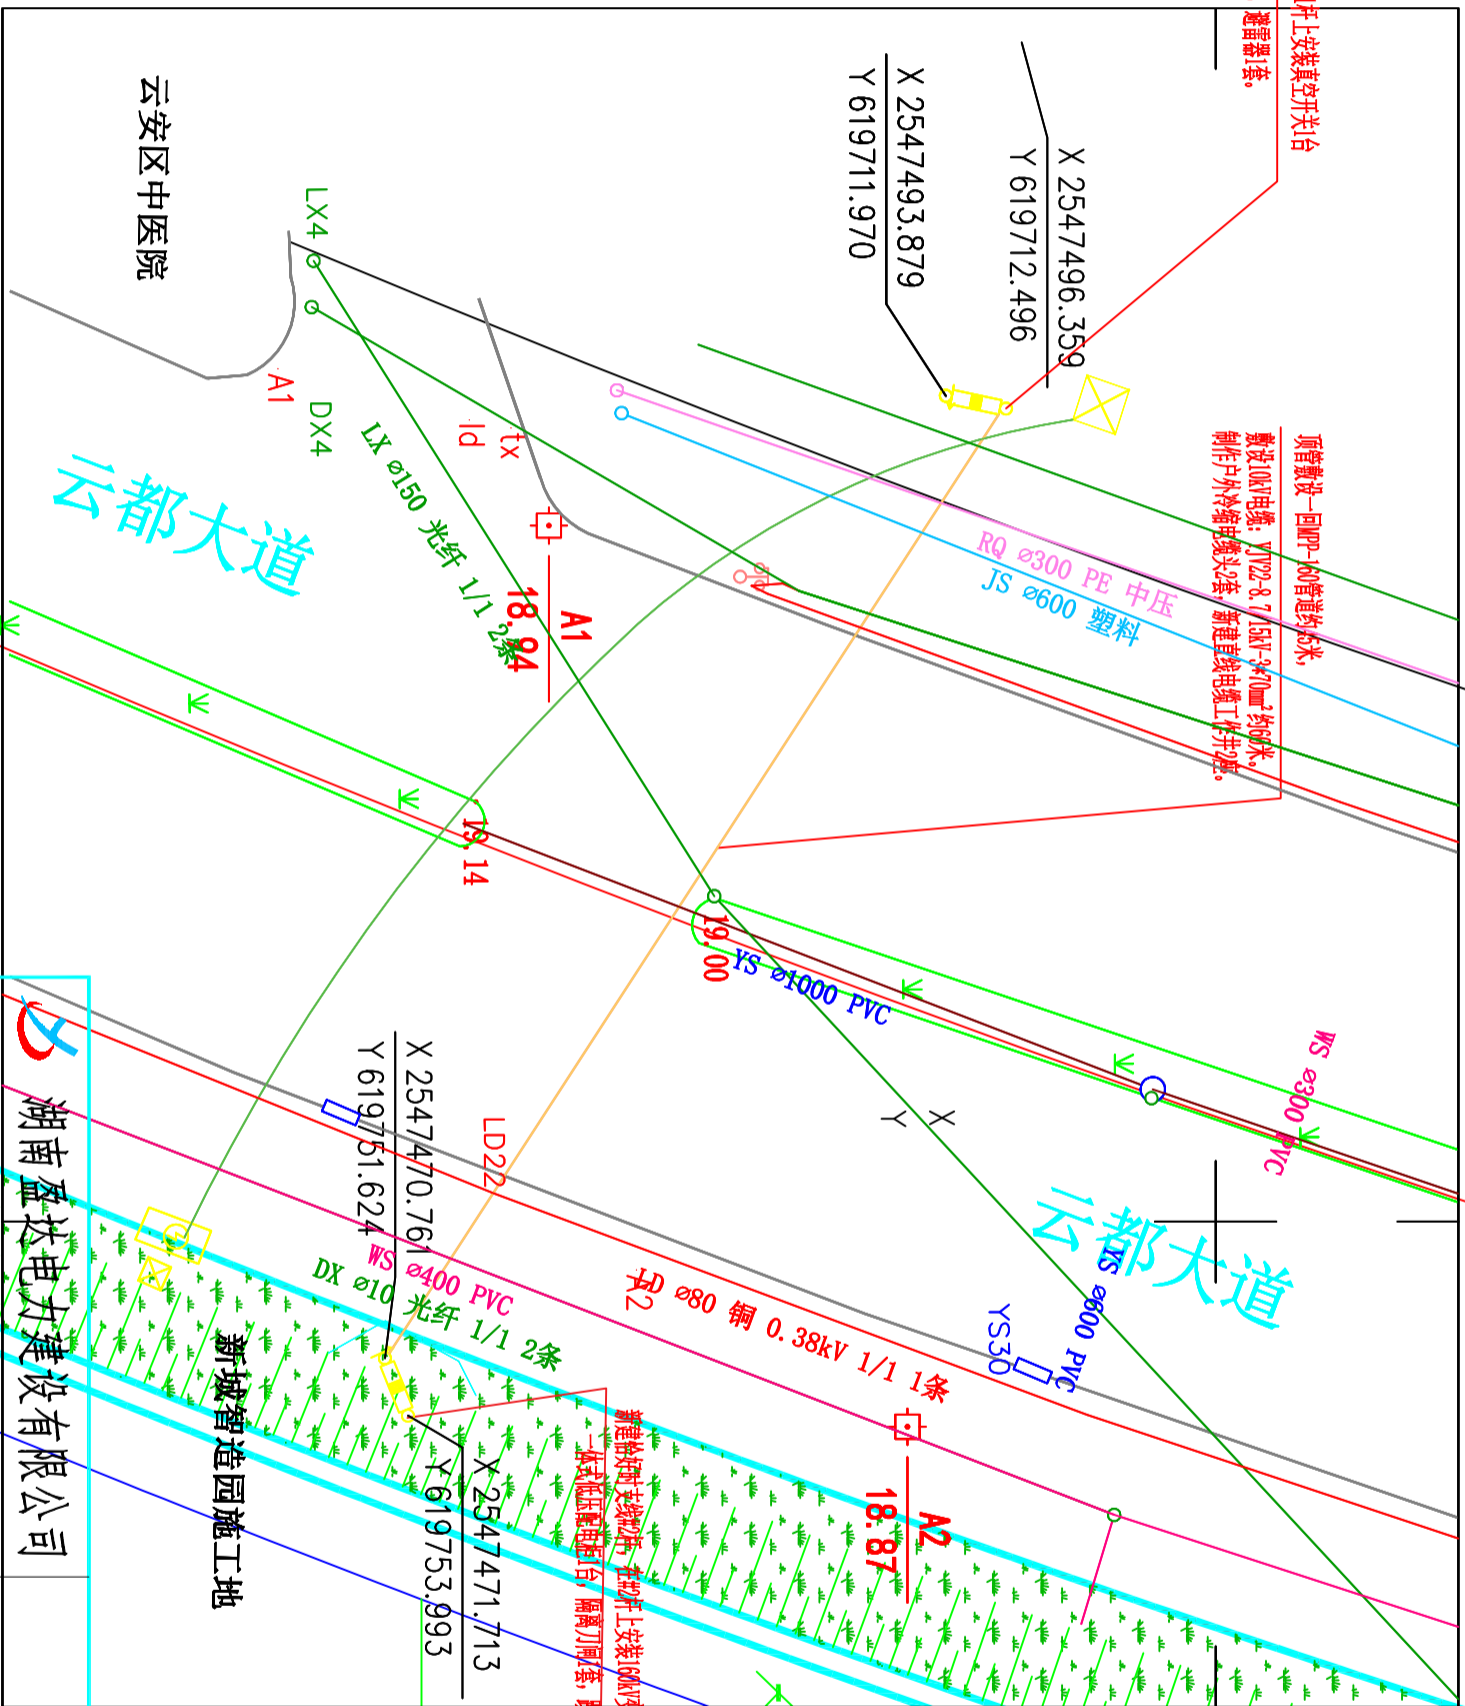

审批	设计	日期	图号
湖南盈达电力建设有限公司	李健	2022.05	Y=2547471.713
审核	CAD 制图	日期	Y=3961.51
李健	李健	2022.05	
校核	比例	日期	
	1:1000	2022.05	

湖南盈达电力建设有限公司


主出入口

人员出入口

产品展示区

云都大道

云安区中医院

26.000


云都大道

云都大道

工程竣工图

设计阶段